

# 雨水貯留系統建設流程說明：

露台區長度單位：公分

屋頂平台區  
「集雨設施-1.2」

5F露台區  
「集雨導管設施」

5F露台區  
「雨水接水設施」


5F露台區  
「雨水過濾設備」

5F露台區  
「雨水貯水設施」

5F露台區  
「雨水給水設施」

1F廁所區  
「廁所用水」

1F戶外景觀區  
「澆灌用水」

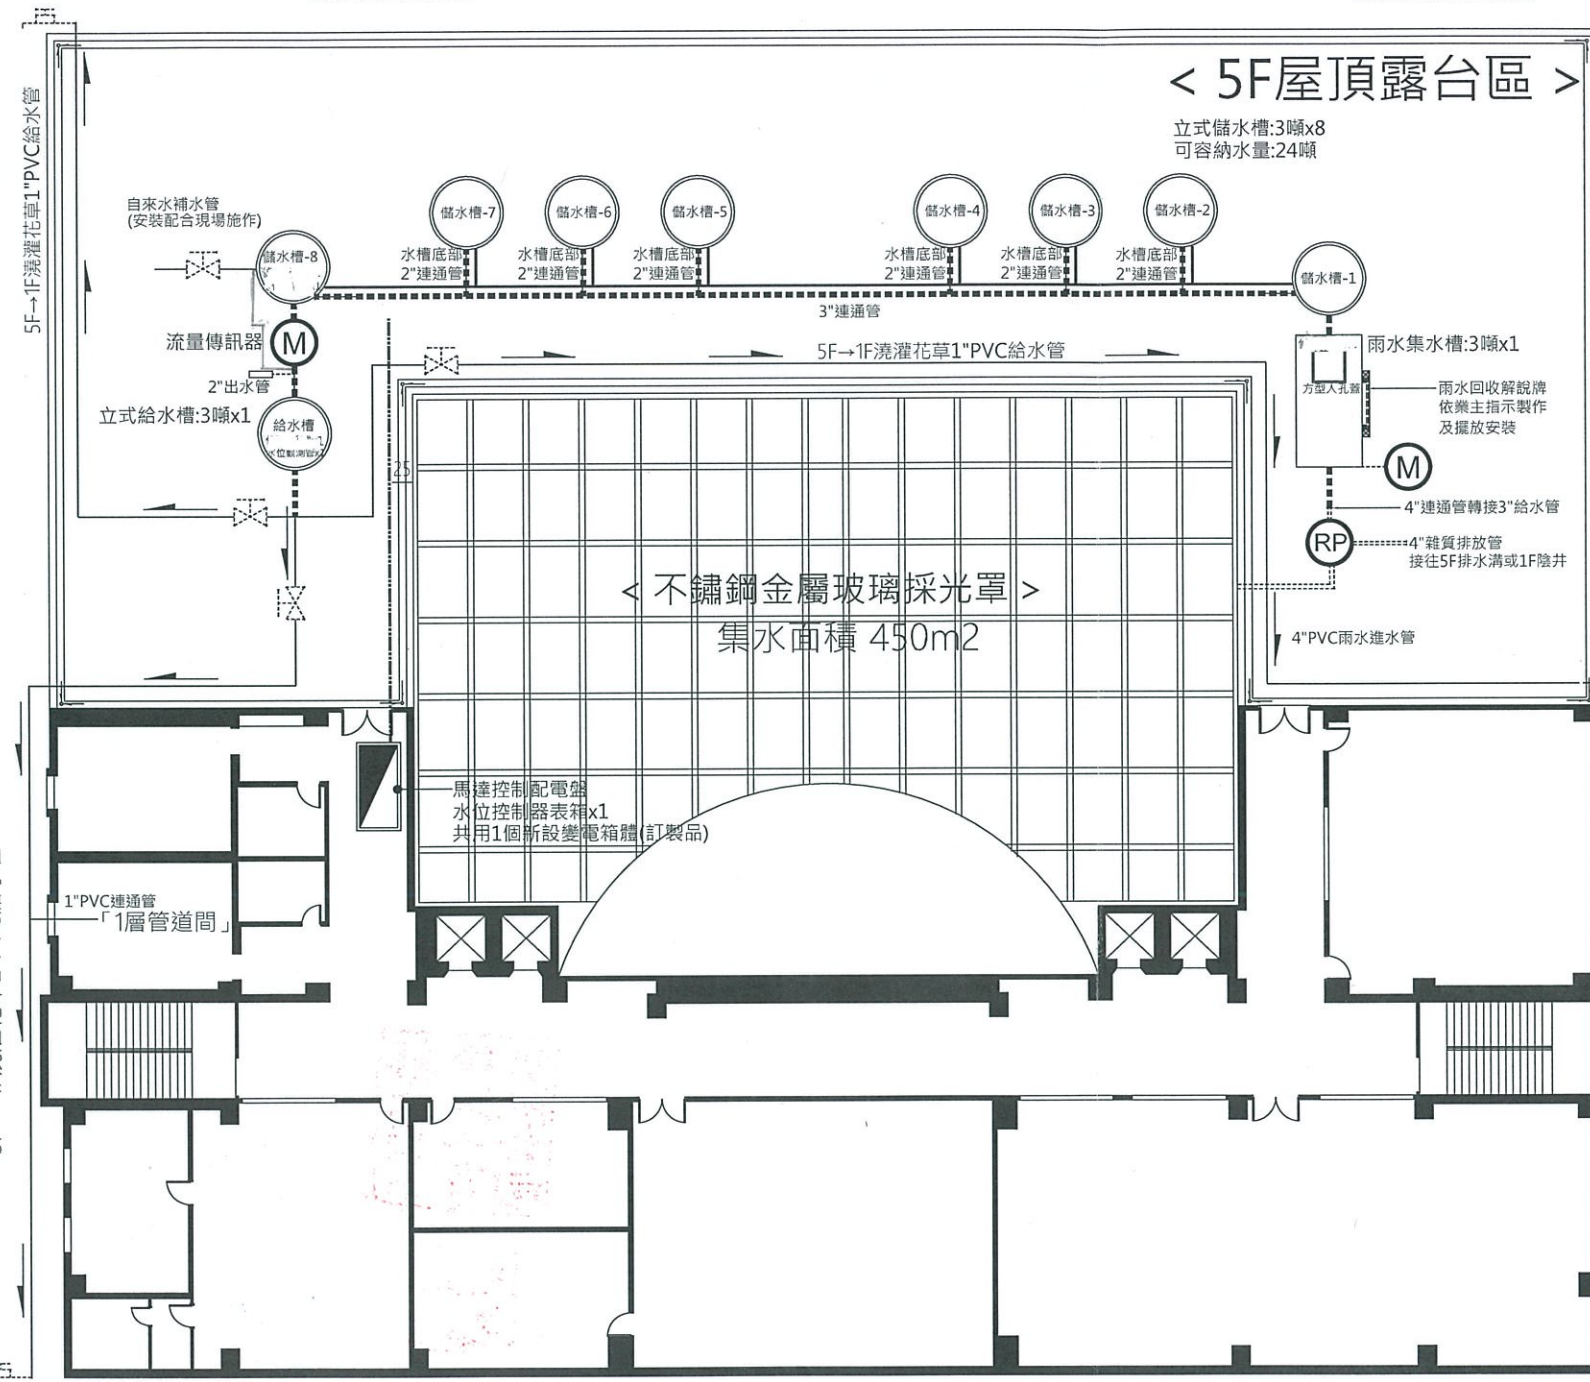

## < 5F屋頂露台區 >

立式儲水槽:3噸x8  
可容納水量:24噸

< 不鏽鋼金屬玻璃採光罩 >  
集水面積 450m<sup>2</sup>

**NOTE**  
 ○本圖所標示尺寸規格，僅供設計作業之參考依據，現場施工以實際放樣尺寸為準。  
 ○承包商對於設計圖與現場之疑義，應於施工前釐清，否則工程進行中，一切依設計單位解釋為準。  
 ○工程施作前，承包商須詳繪施工大樣圖，並檢送材料樣本，經業主及設計單位確認後方可施工。  
 ○本案相關圖說文件，其著作權屬設計者所有，未經許可不得翻印或轉為其他使用。

### 雨水貯留系統符號對照表：

符號	名稱	數量	詳圖
----	4" PVC雨水進水管	EQ	
----	3" PVC連通管	EQ	
----	2" PVC連通管(給水管)	EQ	
----	1" PVC入水管(給水管)	EQ	
→	PVC管路給水方向		
(M)	抽水馬達	2個	
□	不鏽鋼方形雨水集水槽(3噸)	1個	(1/LD1)
(RP)	雨水過濾設備+金屬支撐架	1組	
○	不鏽鋼儲(給)水槽(3噸)+支撐架	9個	(1/LD2)
⋮	流量傳訊器	1組	(1/LD3)
⋮	水位傳送器+數字顯示控制器表	預留接頭(管路)	
⋮	單把手PVC止水閥	3個	
⋮	3/4"長柄水龍頭	3個	
⋮	雨水回收解說牌	1個	
⋮	新設變電箱體(訂製品)	1個	
⋮	新設系統電路&水路	各1組	
(TP)	專業廠商配置		

**備註：**  
 1.本工程須配合其他相關工程施作。  
 2.預留壓力液位計安裝接頭(管路)，供後續安裝。  
 3.若監造單位認為有局部調整雨水貯留系統之必要，承包商應配合不得異議。  
 4.實際管線之鋪設路徑須依現地位置酌予調整。  
 5.承包商提送目錄、製造施工圖(含結構)等文件須經設計監造單位同意後方可施作。



## 竣工圖

## 5F Landscape Design Plan

中壢區公所5F露台區現況圖

版次	日期	修正內容	比例 SCALE 1:50	圖名 5F平面配置圖	設計 DESIGN BY 黃國榮	業主 桃園市中壢區公所	圖號 DRAWING NO. LA2	張數
			案件編號		繪圖 DRAWN BY 黃國榮	工程名稱 雨水貯留系統建設	華盟國際企業有限公司	
						桃園市中壢區廣州路234-3號 7F	TEL: 03-4362390	
						E-mail: asir.more@yahoo.com.tw	FAX: 03-4569570	